

BEBAUUNGSPLAN

Westenstraße I - 1. Änderung Gemeinde Petershausen

Die Gemeinde Petershausen erlässt aufgrund § 13 des Baugesetzbuches (BauGB), Art. 23 der Gemeindeordnung für den Freistaat Bayern (Gemeindeordnung-GO), Art. 91 der Bayer. Bauordnung (BayBO), der Verordnung über die bauliche Nutzung der Grundstücke (Baunutzungsverordnung - BauNVO) i.d.F. der Bek. vom 23.01.1990 (BGBl. S. 132 zuletzt geändert durch Art. 3 des Gesetzes vom 22.04.93 (BGBl. I Seite 466) und der 5. Verordnung über die Ausarbeitung der Bauleitpläne und die Darstellung des Planinhalts (Planzeichenverordnung 1990 - PlanzV 90) vom 18.12.1990 (BGBl. 1991 I S. 58) diese Bebauungsplanänderung als

SATZUNG

Inhalt:

1. Änderungen und Festsetzungen
2. Plandarstellung M 1 : 500
3. Bestandsplan (Ausschnitt aus rechtskräftigen Bebauungsplan „Westenstraße“)
4. Begründung
5. Verfahrenshinweise

Inkrafttreten der Bebauungsplanänderung:

Diese Bebauungsplanänderung wird mit der Bekanntmachung nach § 10 BauGB rechtsverbindlich


Fassung vom 27.04.2006

Planverfasser: Georg Hillreiner Dipl. Ing. (FH) Architekt
Brunnenstraße 4
85247 Schwabhausen





Gemeinde: Gemeinde Petershausen
Bürgermeister-Rädler-Straße 3
85238 Petershausen


Elisabeth Kraus, 1. Bürgermeisterin

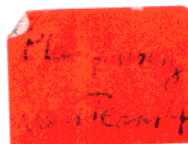

v. 2.06.2006

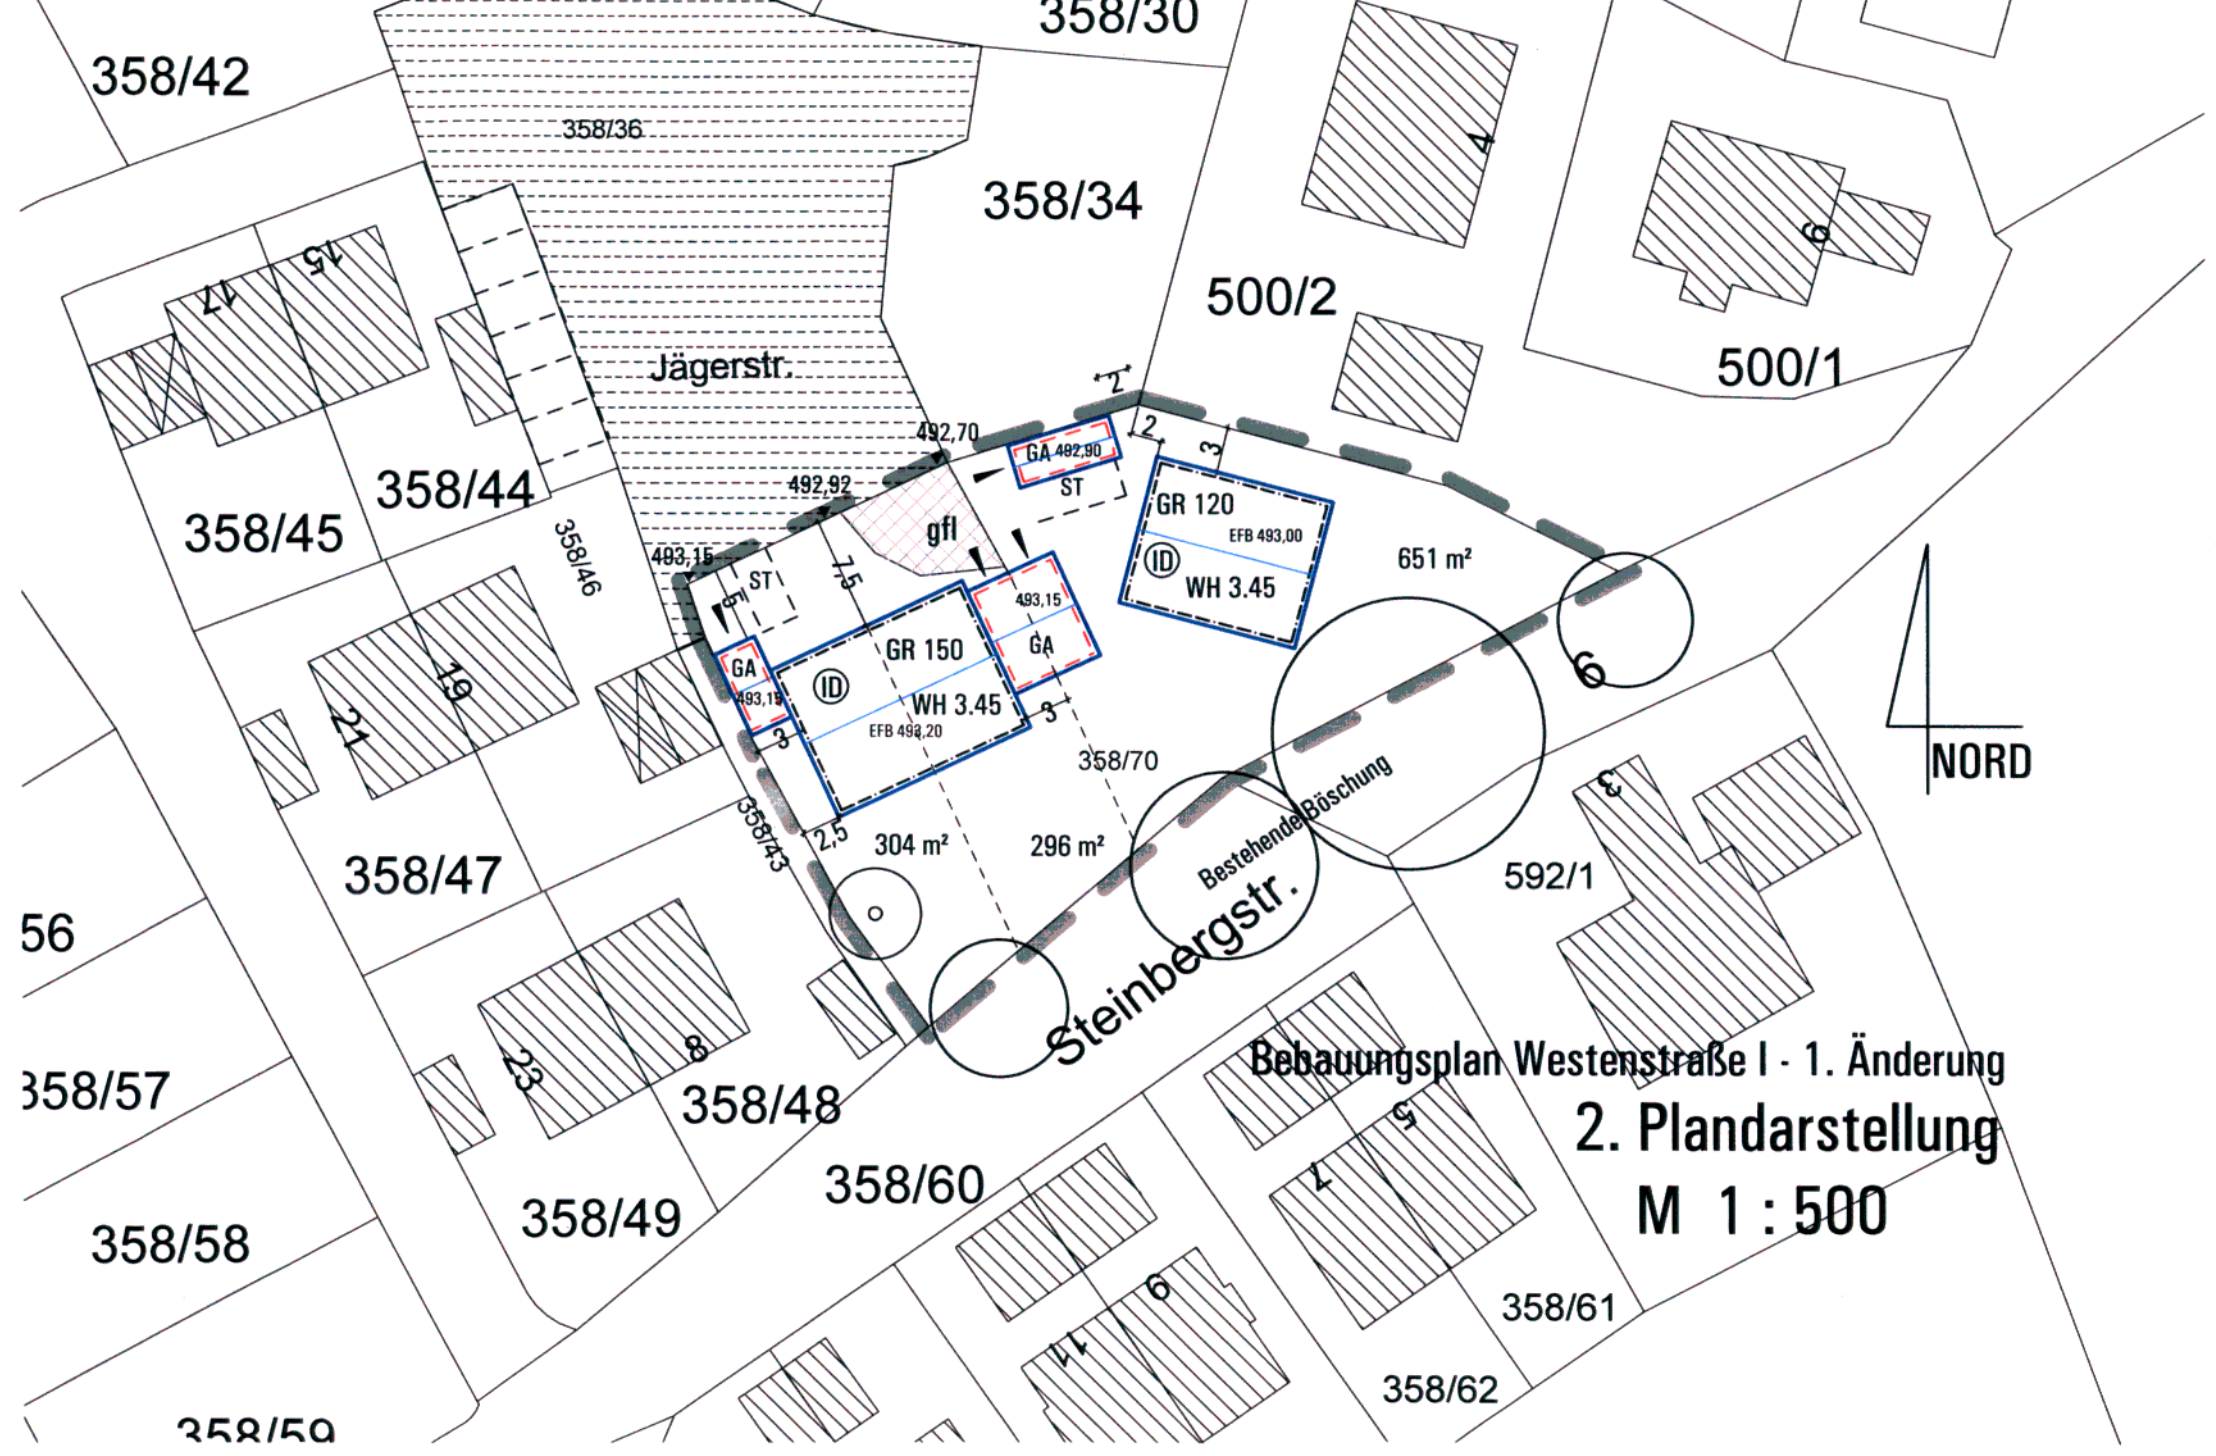

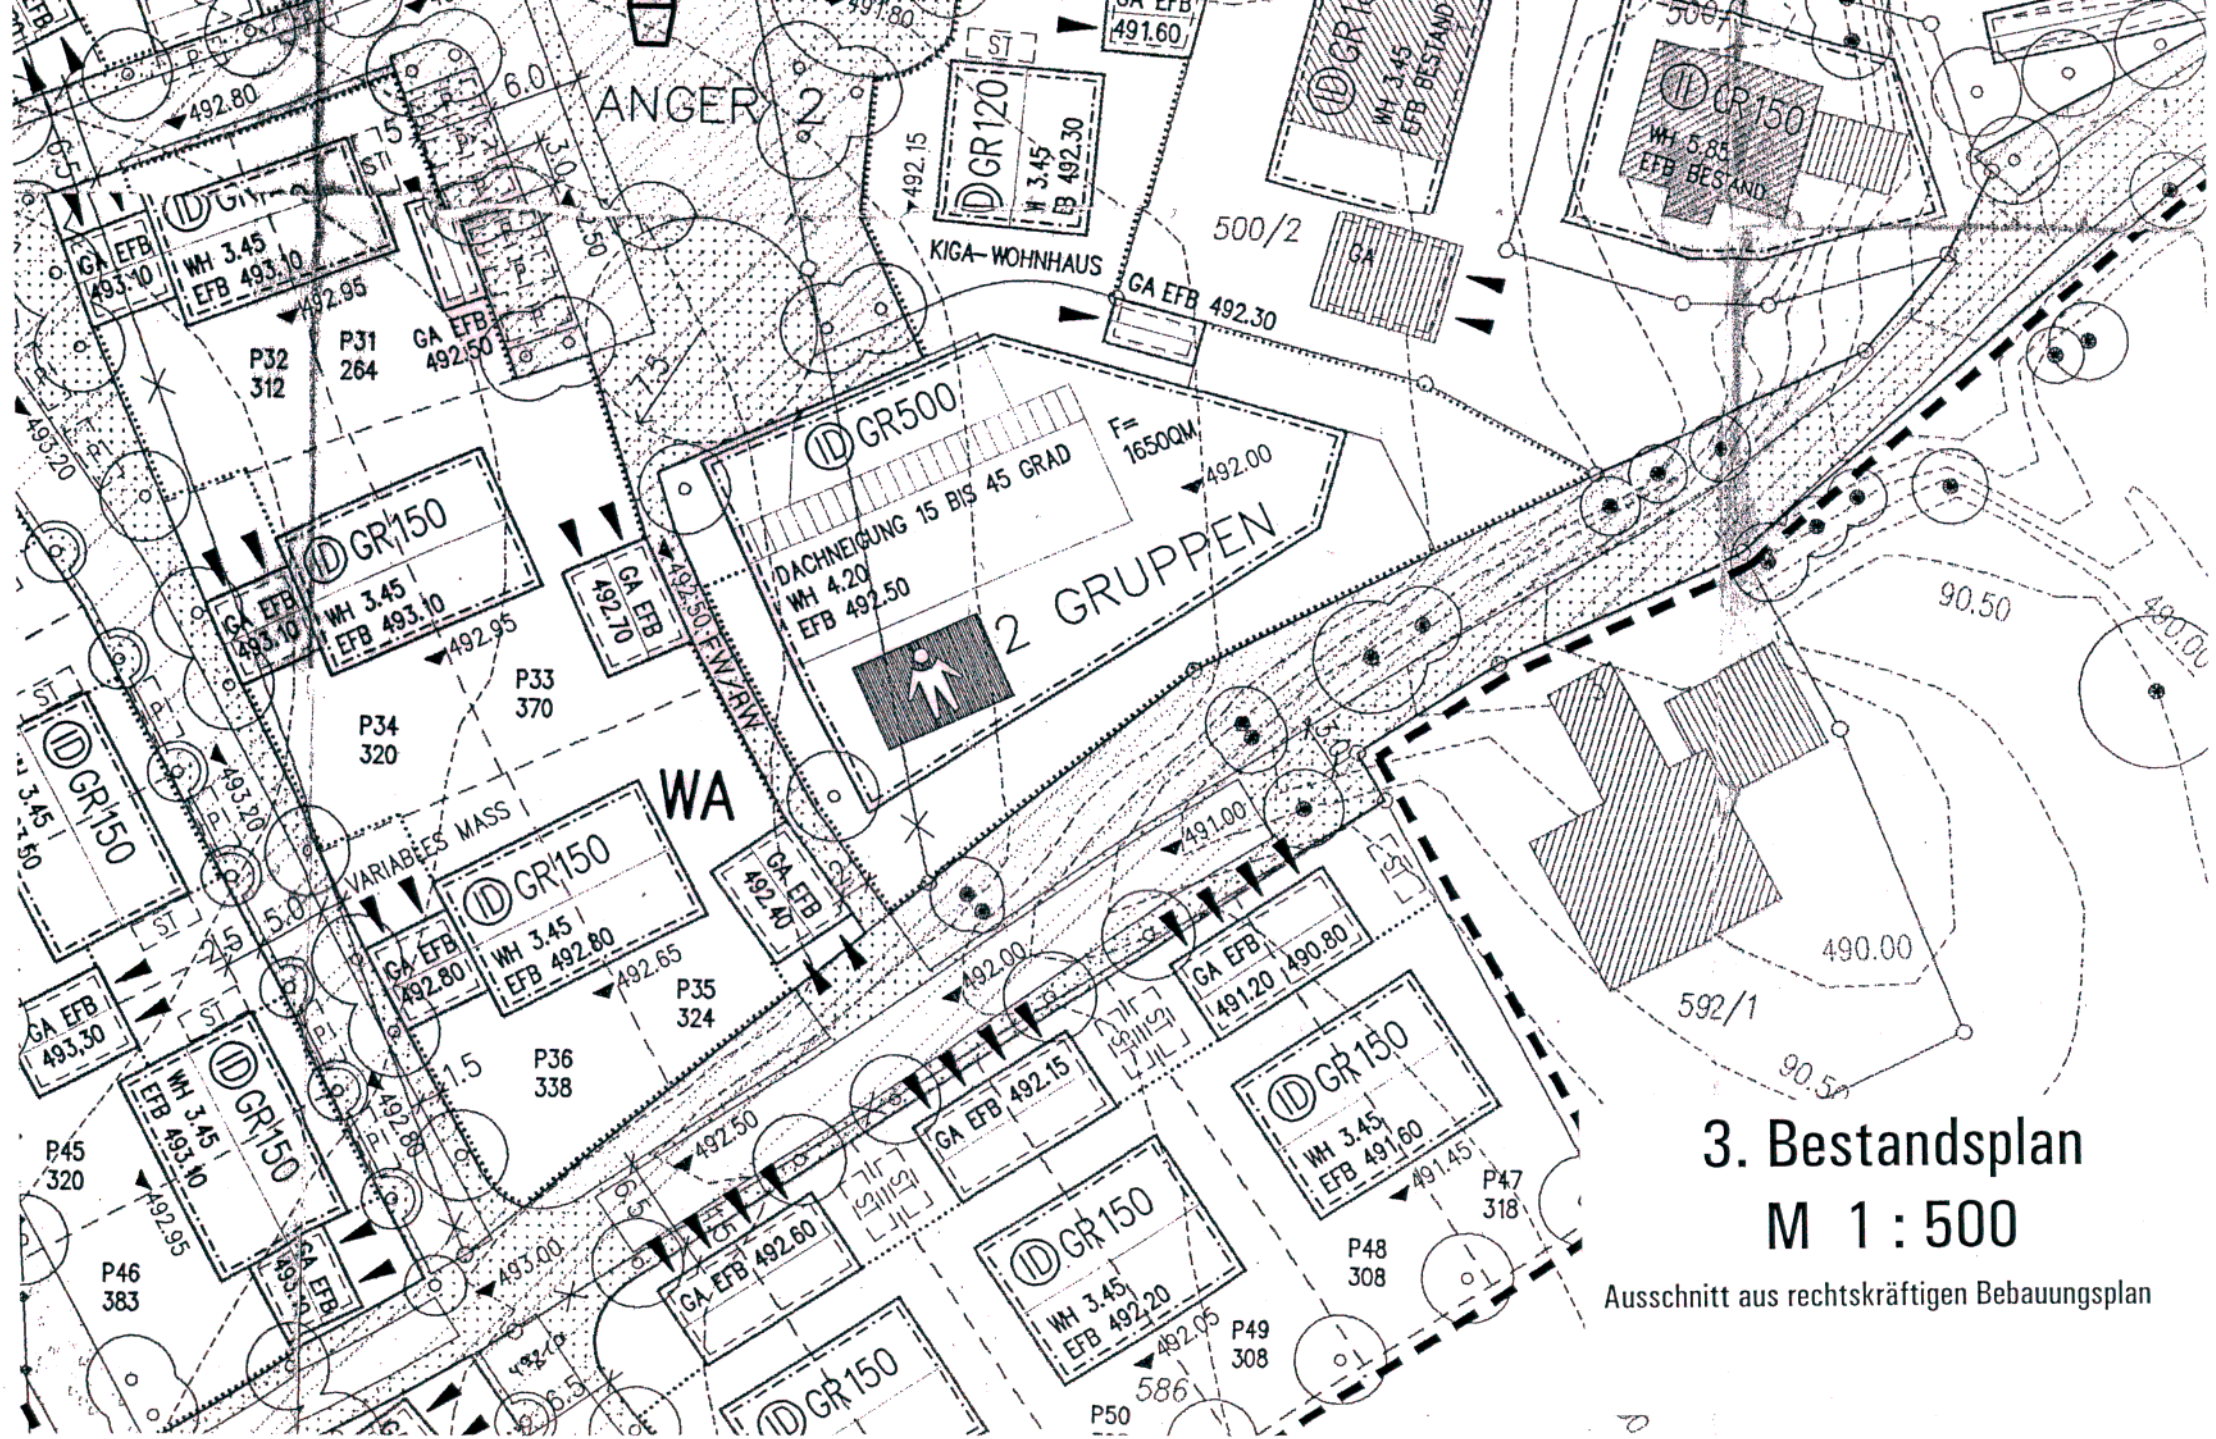

3. Bestandsplan M 1 : 500

Ausschnitt aus rechtskräftigen Bebauungsplan